

GEODEZYJNA INWENTARYZACJA POWYKONAWCZA
chodnika

SKALA 1:500

województwo: pomorskie
powiat: ięborski
gmina: Cewice (2208032)
obręb: Bukowina
działka: 236



ID 6640.1794.2018
Pomiar wykonano 27.11.2018 r.

Usytuowanie chodnika zgodne z planem zagospodarowania terenu.

wykonawca:

MH Geodezja
84-200 Wehrowo, ul. Sobieskiego 227 lok.38
NIP 8411555241, REG. 221198896
tel. 580 432 616, 594 748 368
e-mail: mhgeodezja@onet.pl

GEODETA
inż. Marcin Hilla
upr. GSK nr 22199

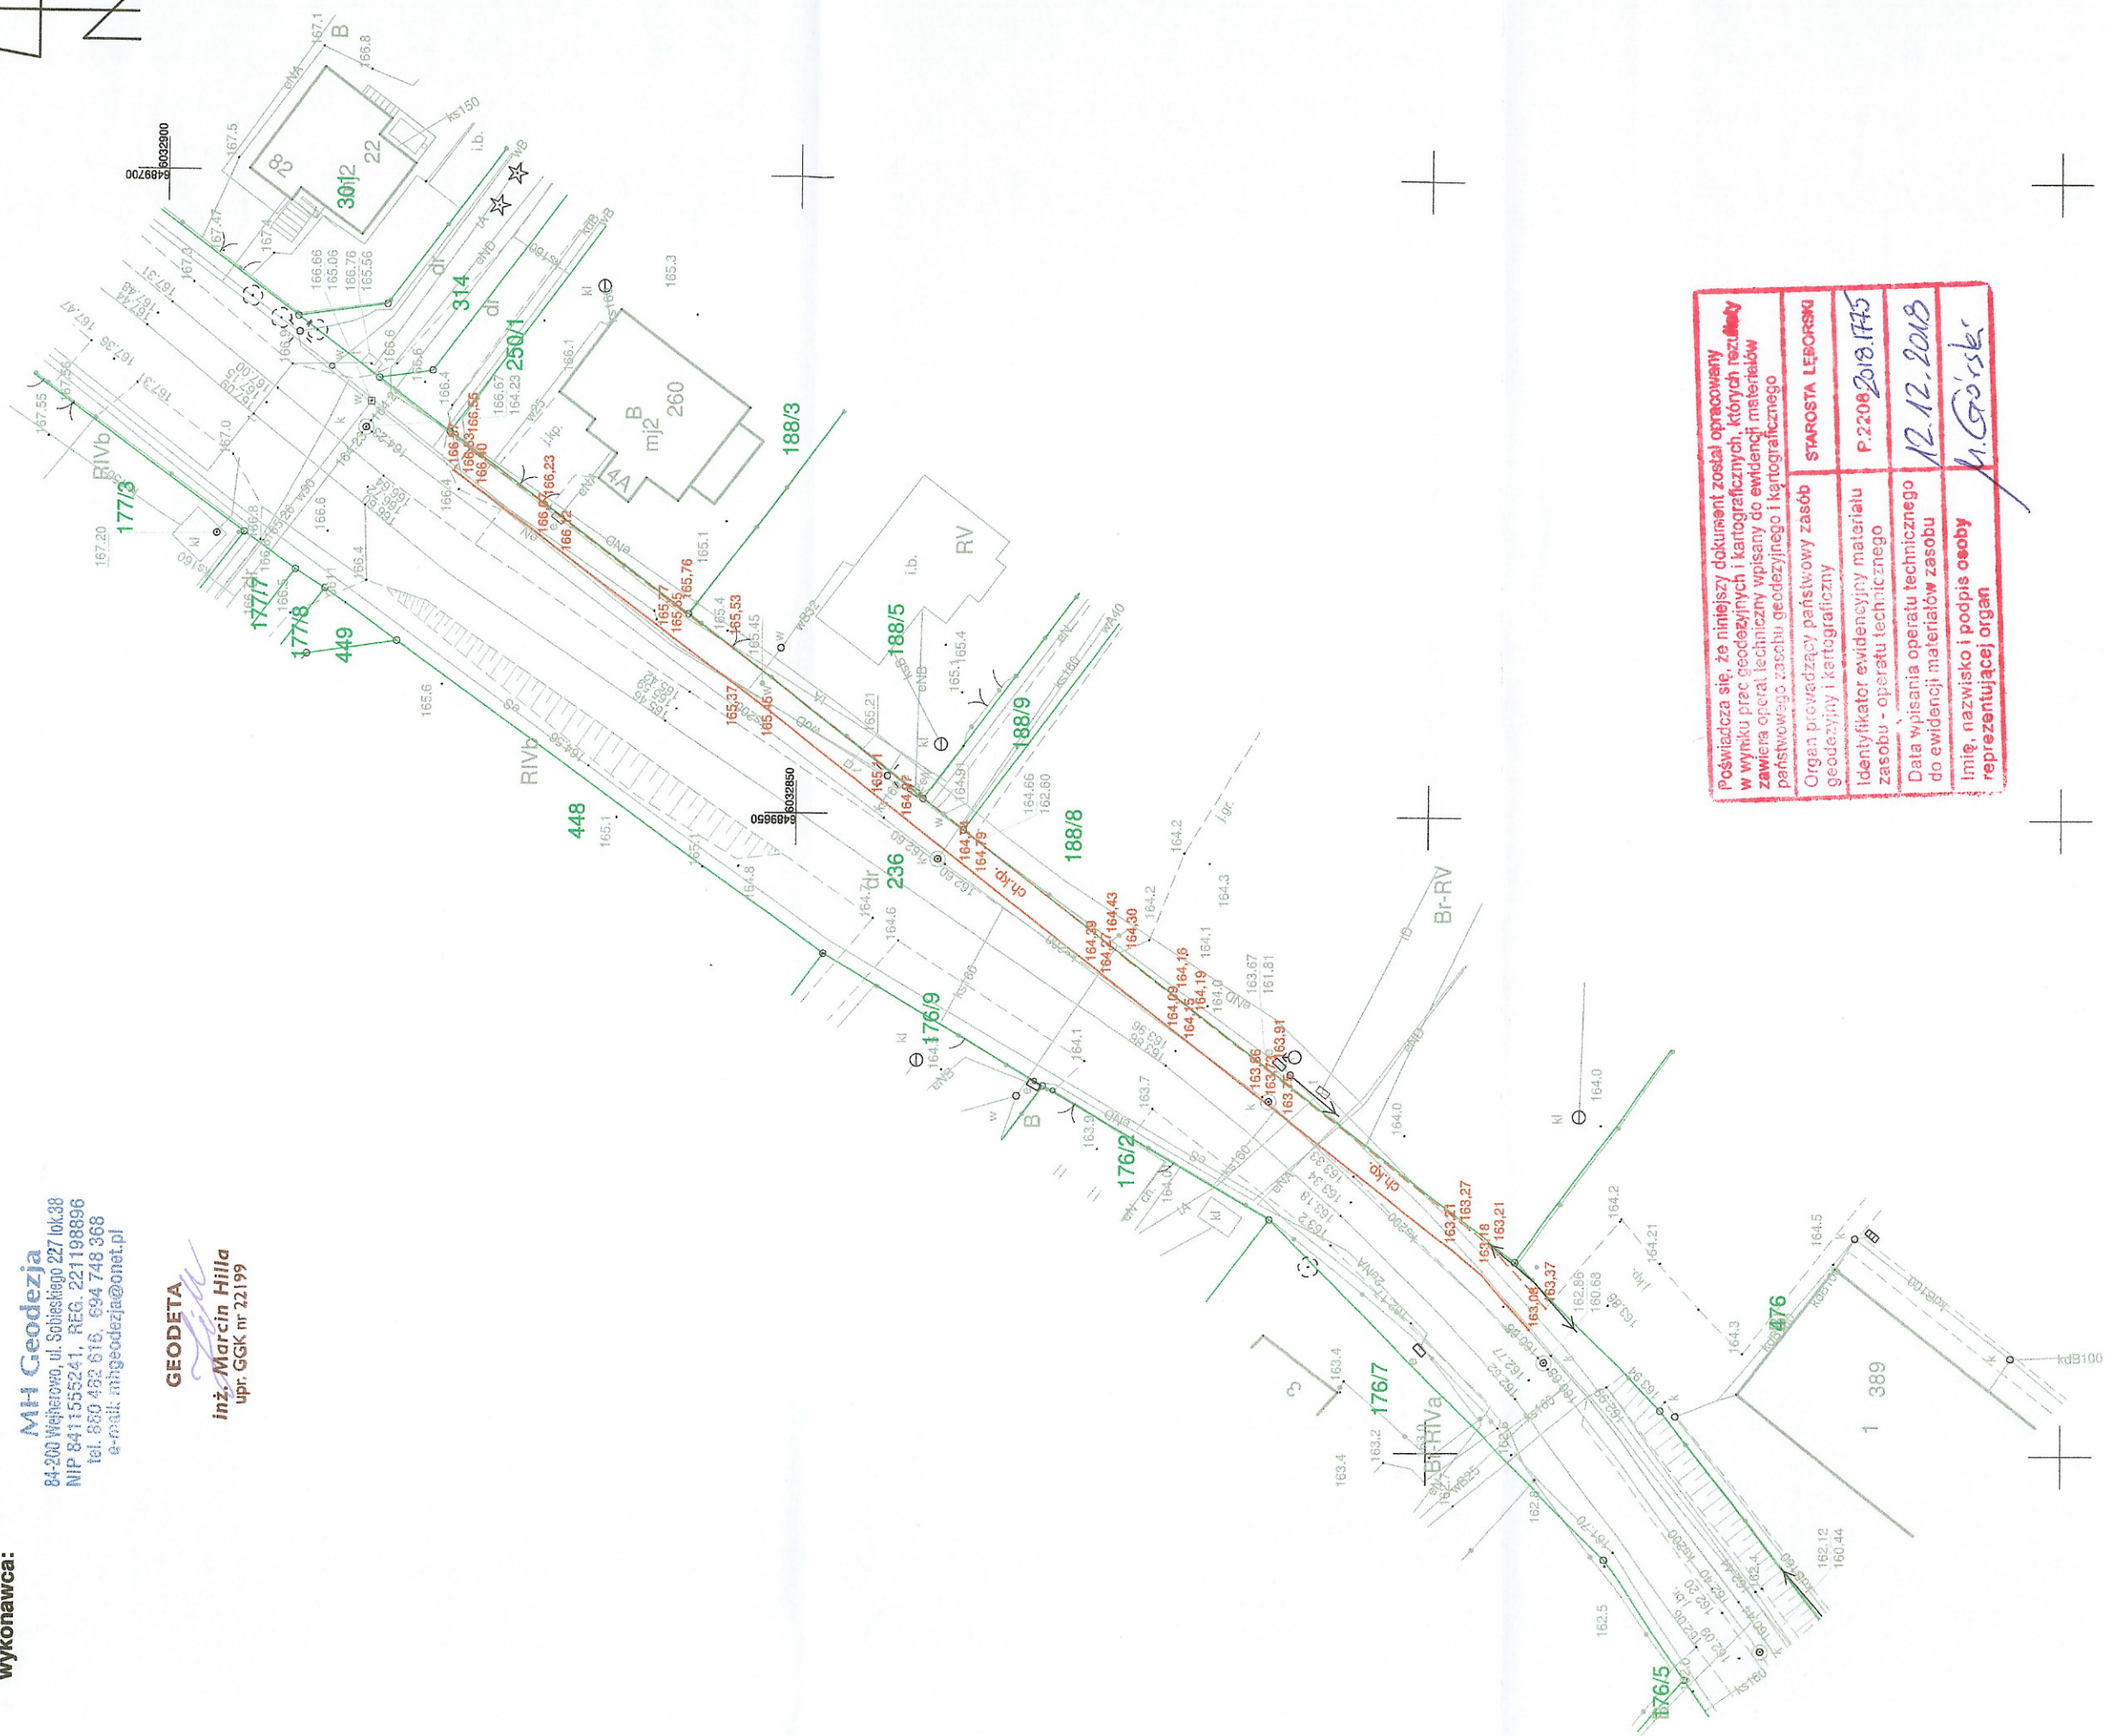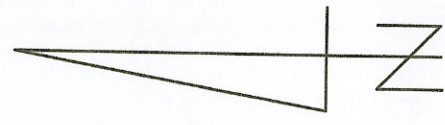

Poswiadcza się, że niniejszy dokument został opracowany w wyniku prac geodezyjnych i kartograficznych, których rezultaty zawiera operat techniczny wpisany do ewidencji materiałów państwowego zasobu geodezyjnego i kartograficznego	STAROSTA LĘBORSKI
Organ prowadzący państwowy zasób geodezyjny i kartograficzny	P. 2208.2018.II.15
Identyfikator ewidencyjny materiału zasobu - operatu technicznego	12.12.2018
Data wpisania operatu technicznego do ewidencji materiałów zasobu	imię, nazwisko i podpis osoby reprezentującej organ
	<i>M. Górski</i>